


鉄板厚み 2.3t 美 装 鋼 板

かごわく 18-8ステンレス板

照 明 40 TM XX2 604

株式会社 伊藤建築設計事務所 事務所登録番号 長野県知事登録 (松本) L 第88302号 管理建築士 - 級建築土登録 第204015号 伊藤 公績

一級建築士登録 第229049号


一級建築士登録 第364547号 都筑 岳

CONSTRUCTION NAME 旧松本市立博物館解体工事

【旧博物館】(エレベーター竣工図) 籠内図

1/20 1/10 DATE **R06.03** Job No. 22-030


 $N_0$ . A -40

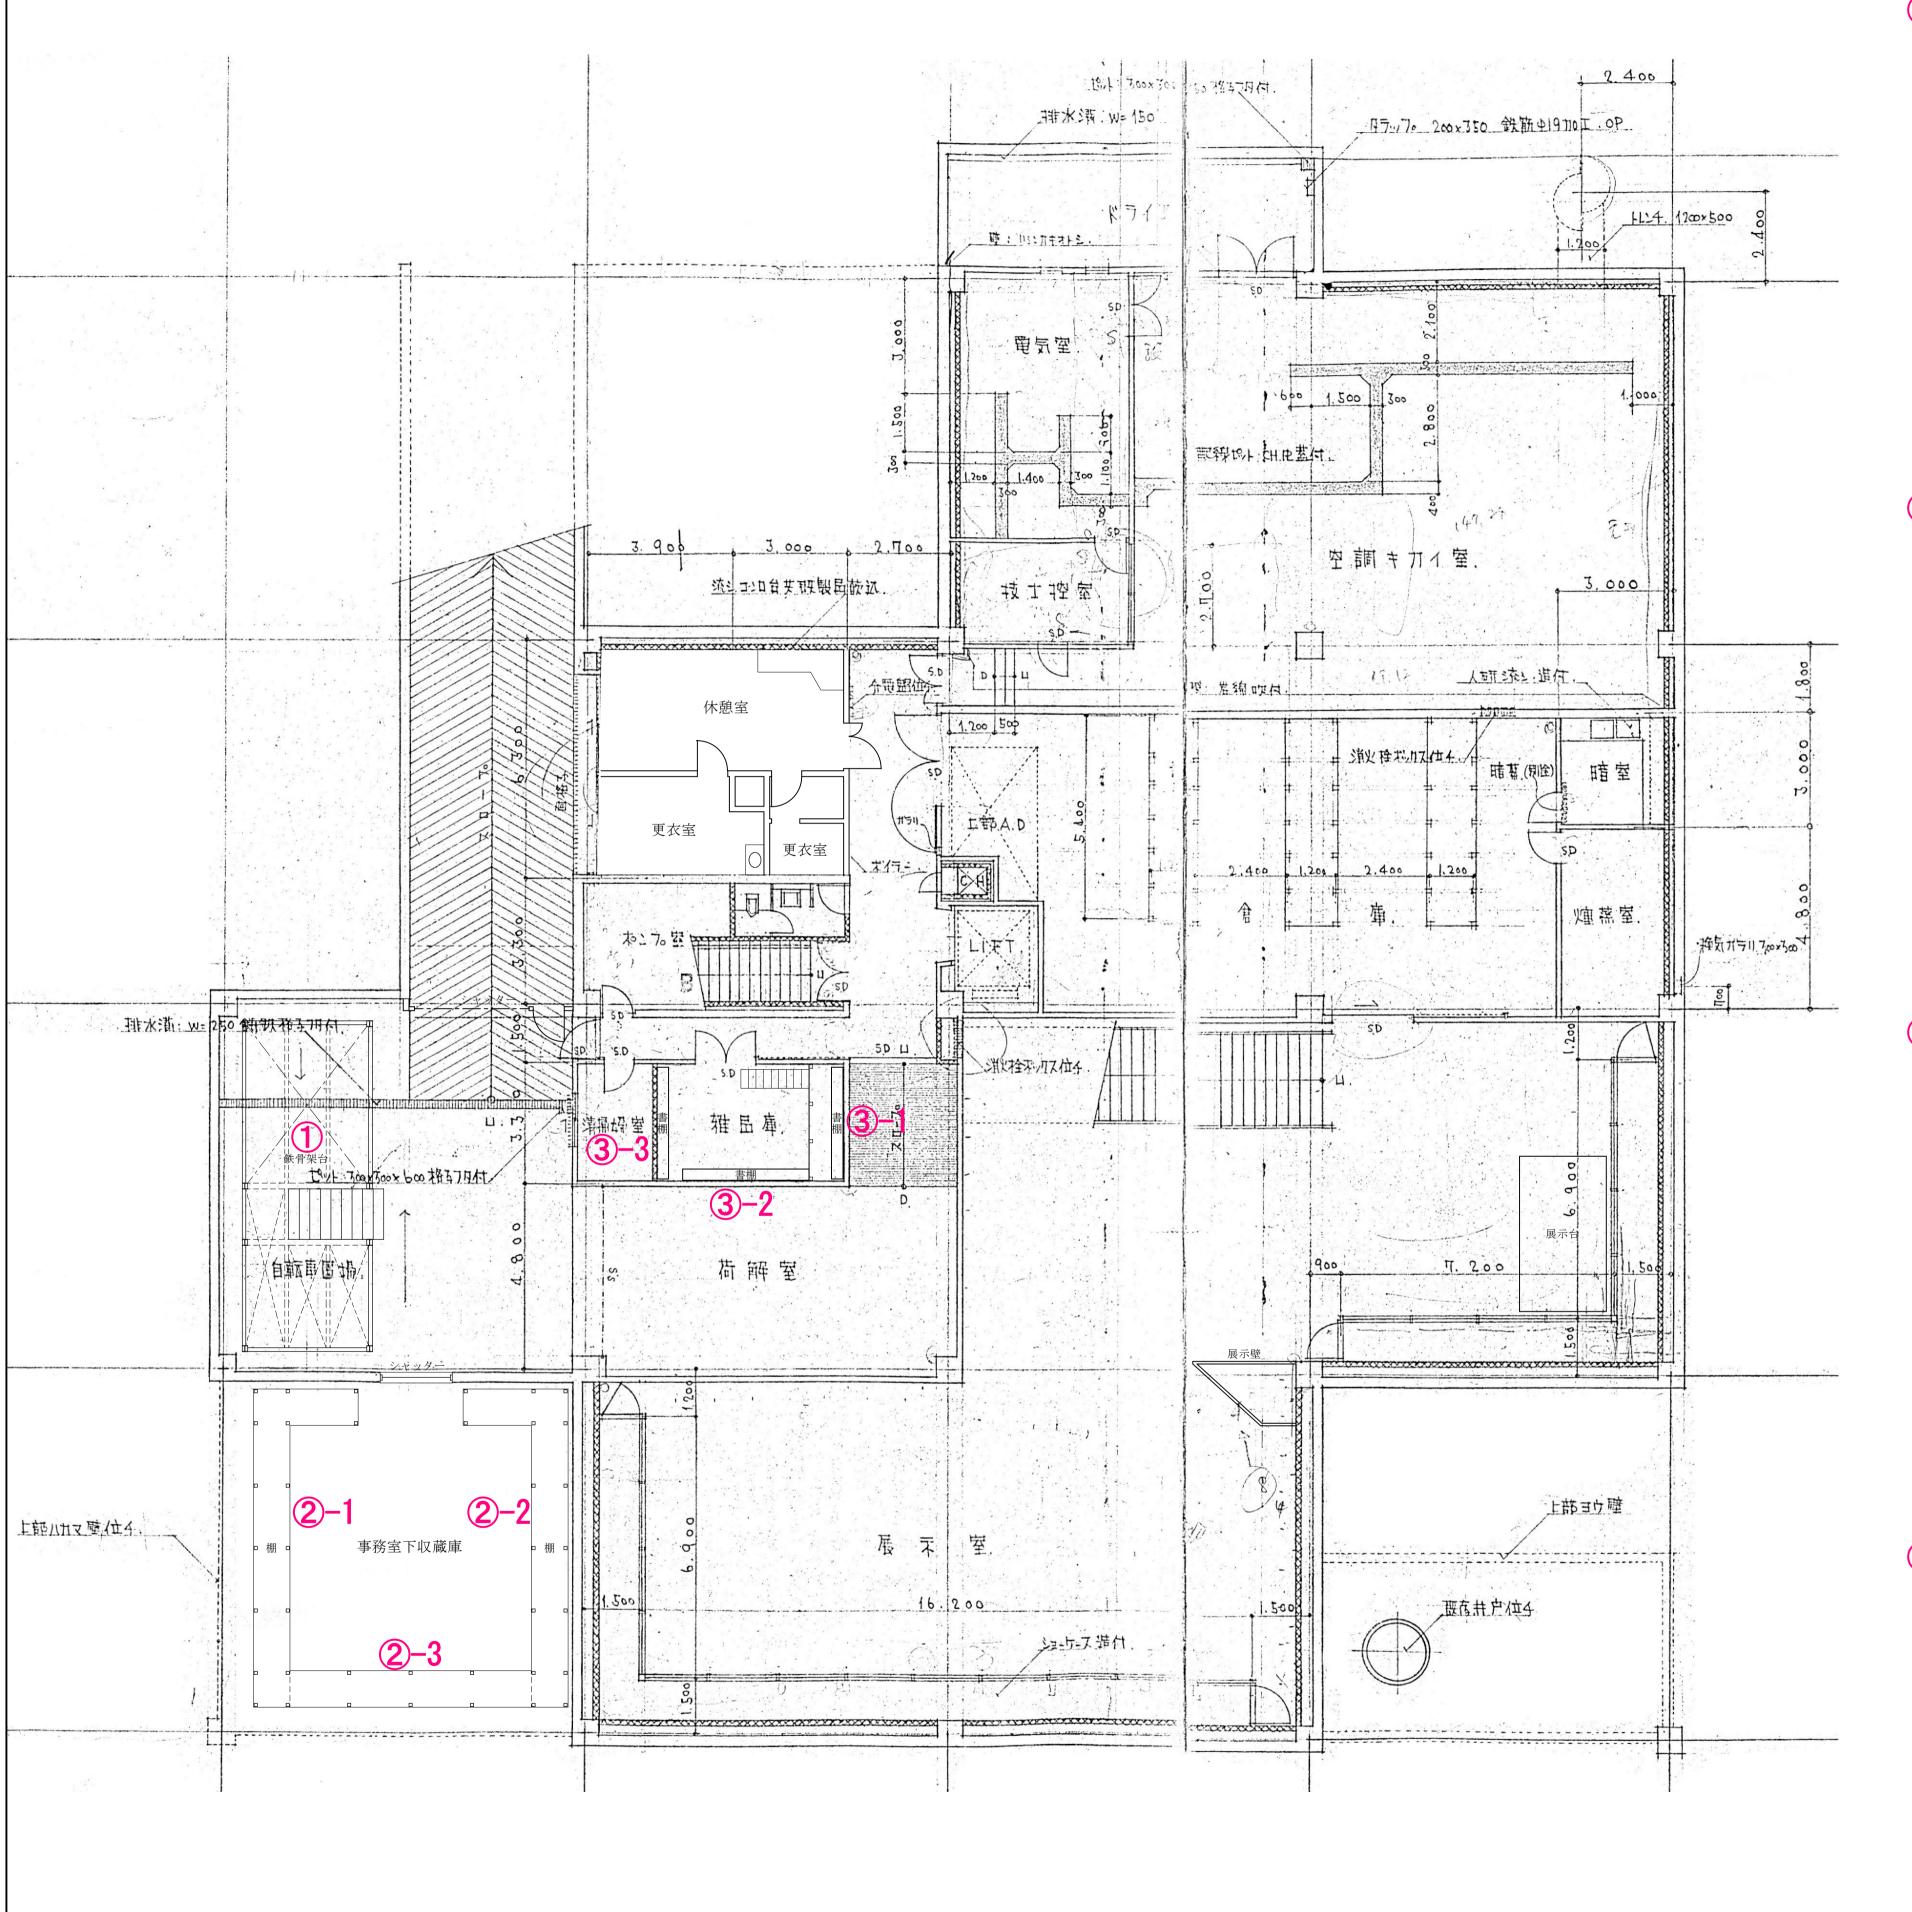

(1) : 鉄骨架台 (約30㎡) ※収納物は別途 H柱:H150×150、梁:H200×150、手すり:[100×50@450



(2):木製棚 (H=1.77m)※収納物は別途 柱:85×85、横架材:85×85、根太:40×40 @450 2-1: W10.2m, 2-2: W10.2m, 2-3: W6.4m

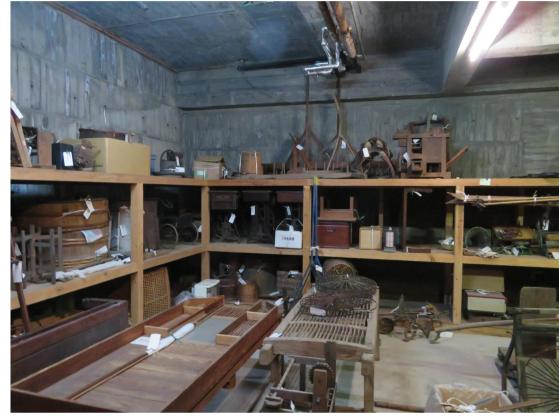



③ : 木製棚(H=1.77m)+上部床組 ※収納物は別途 上部床組 柱:90×90、横架材90×150 ③-1: W2. 95×H1. 68×D0. 3×2ヵ所、③-2: W3. 34×H2. 11×D0. 3×1ヵ所、③-3: W2. 65×H1. 68×D0. 3×1ヵ所





4 :展示台 ※収納物は別途 W4.  $1 \times D2$ .  $3 \times H0$ . 52



CONSTRUCTION NAME

